



FÖRKLARINGAR

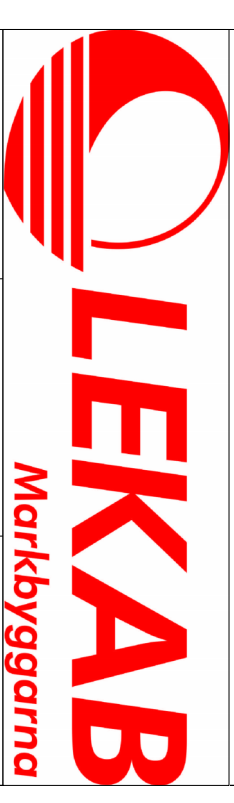
- GP1 - BETONGPLATTOR TYP ST ERIKS KLARA CITY 350X350X50.
FÖRDELAS ENL RITNING PÅ VIT, ANTRACIT SAMT NATURGRÅ.
ÖVERBYGGNAD: 50CM
- PLATTOR SÄTTS I JORDFUKTIGT MOT PLANTERINGSYTOR.
TERASS LUCKRAS.
- PL1 - PLANTERINGSYTA. NEDSÄNKTA.
400MM PLANTERINGSJORD.
- GR1 - GRÄSYTA, SÅDD.
100MM VÄXTJORD. SÅDD.
- SMG1 - BELÄGGNING AV SMÅGATSTEN
- KGR - KONSTGRÄSYTA
- F1 - FRIS MOT FASAD DÄR PLANTERING MÖTER HUSFASAD.

- R1 - RÄNNDAL TYP ST ERIKS KABELRÄNNA 350. Fylls med makadam.
- R2 - RÄNNDAL TYP ST ERIKS KABELRÄNNA 350 INKL LOCK. Fylls med makadam.
- R3 - ST ERIKS RÄNNDALSPILATOR, 350x350x50
- U1 - ST ERIKS OUTLINE 4,70X1900X650
- U2 - SOFFOR TYP VESTRE BLOC ART NR 1516-900. Kulör:
- U3 - BÄNKAR TYP VESTRE BLOC ART NR 1506. Kulör:
- U4 - BORD TYP VESTRE BLOC 1536-900. Kulör:
- U5 - HÄGS GRILL CHILI
- BELYSNINGSSTOLPE
- TRÄD ENLIGT VÄXTLISTA.
- 700MM VÄXTJORD RUNT TRÄD.

HÖJDSYSTEM RH 2000
KOORDINATSYSTEM SWEREF 99 1500

BET	ANT	ÄNDRINGEN ANSER	SIGN	DATUM
-----	-----	-----------------	------	-------

RELATIONSHANDLING

KV ITERATIONEN
LINKÖPING

UPPDRAG NR	RITAD AV	HANDL.ÅRGÅRE
	ML	ML
DATUM	ANSVARIG	
230613		

MARKPLANERINGSPLAN DEL 1

SKALA	NUMBER	BET
1:200 A1	L.31-1-01	